


1000×1000×800 (mm)

H2±0.000

H2-0.800










DN80

DN80

H2-0.250


Q=12m³/h, H=19m, N=2.2

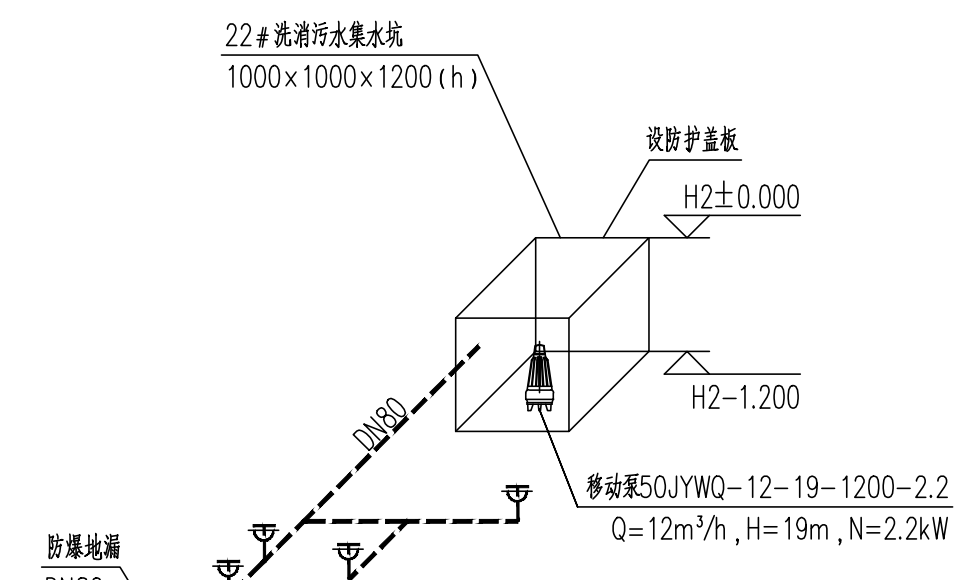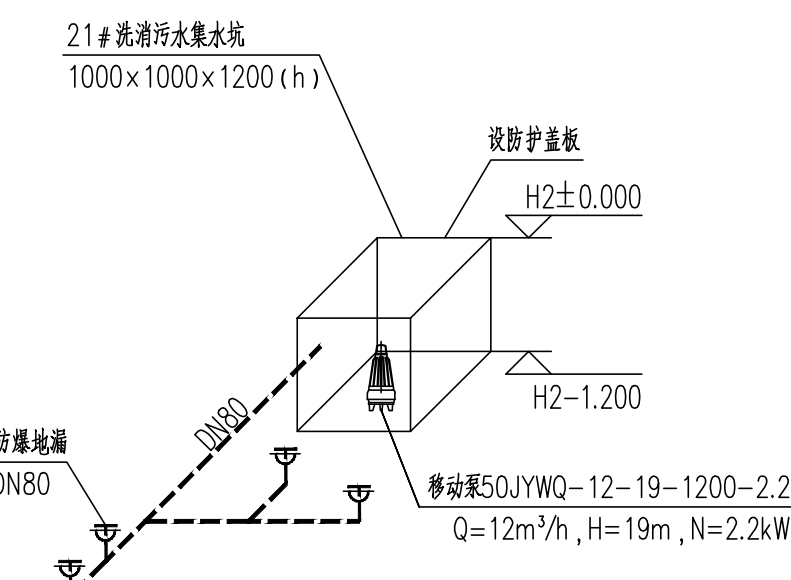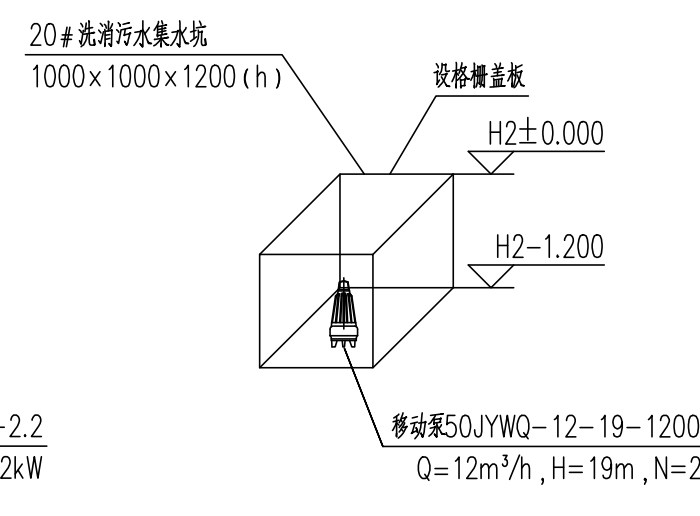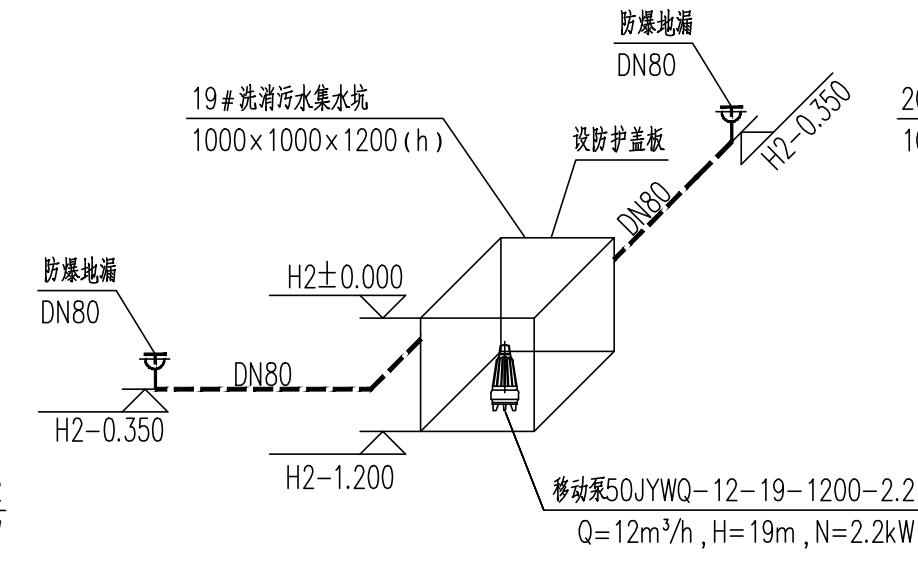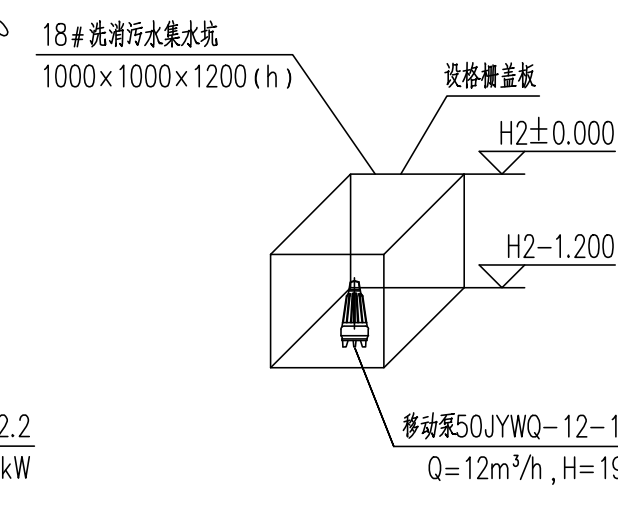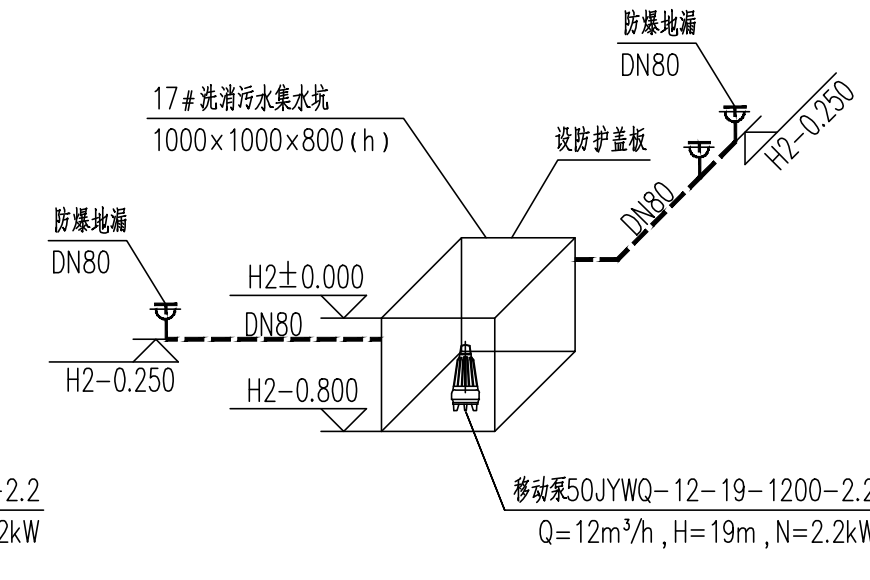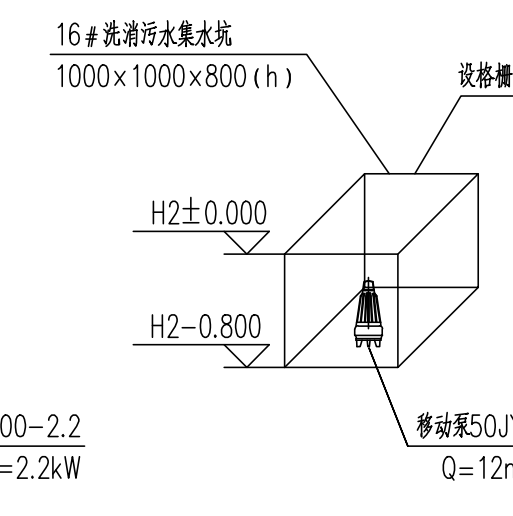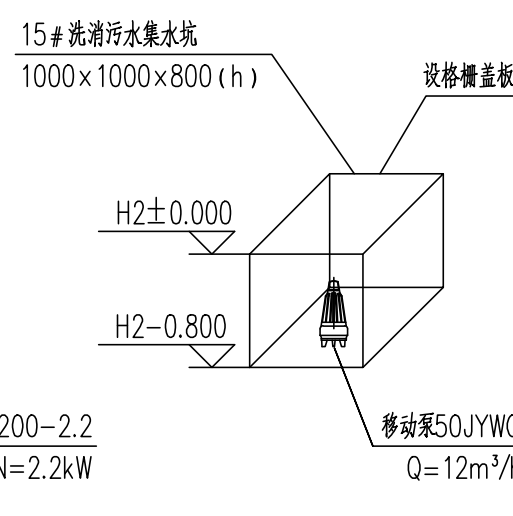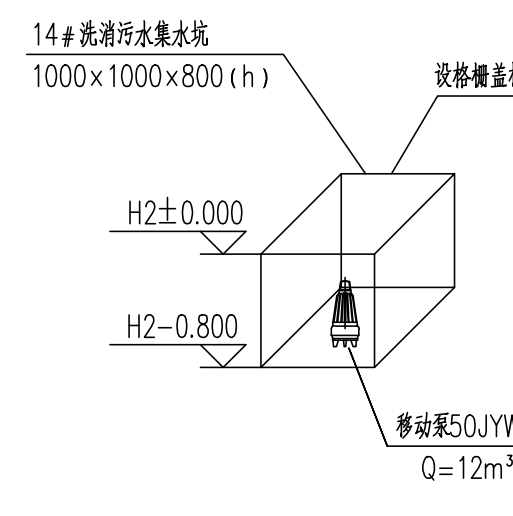

2000x2000x1500 (h)

H1 ± 0.000

H1 - 1.500



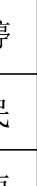

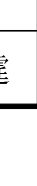


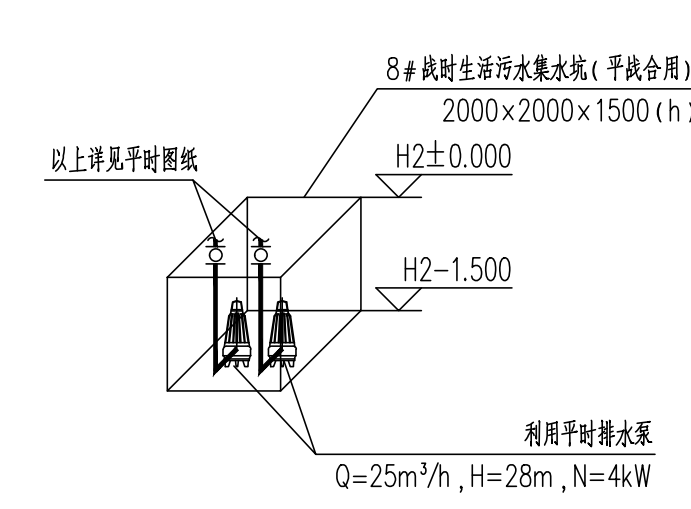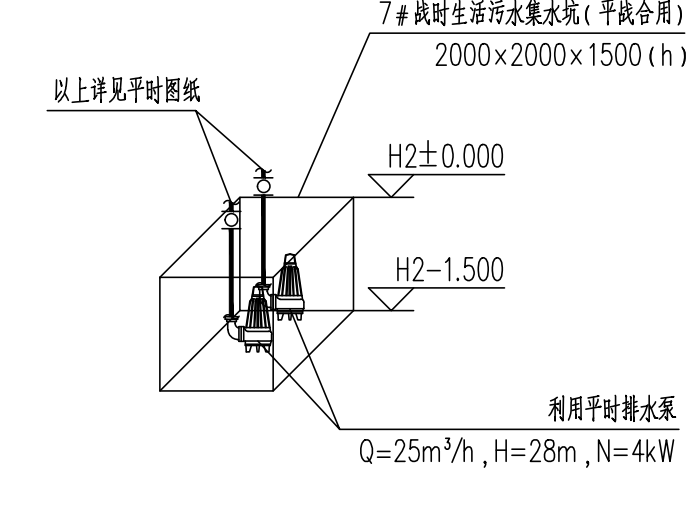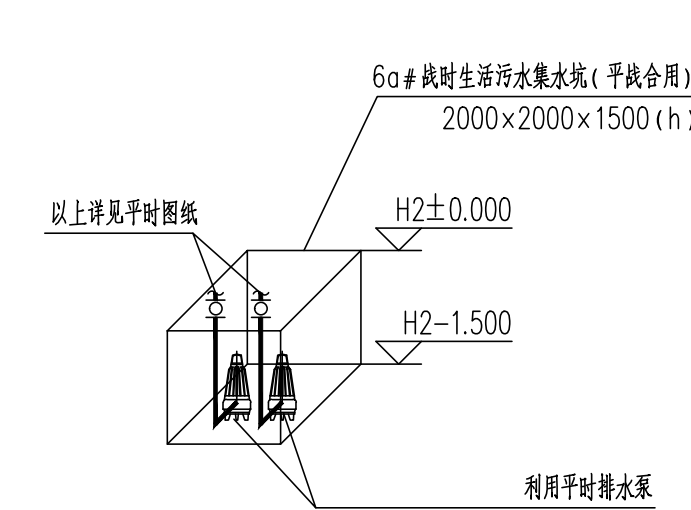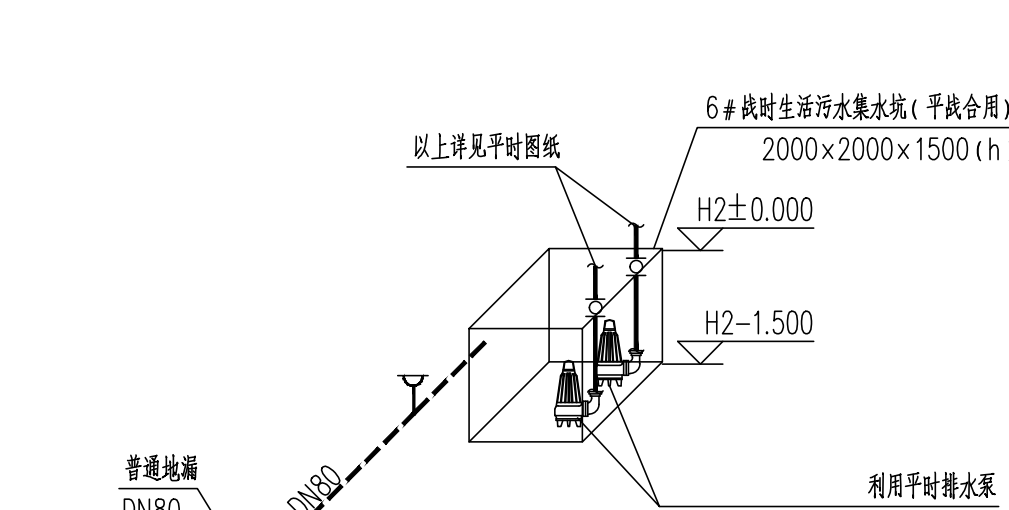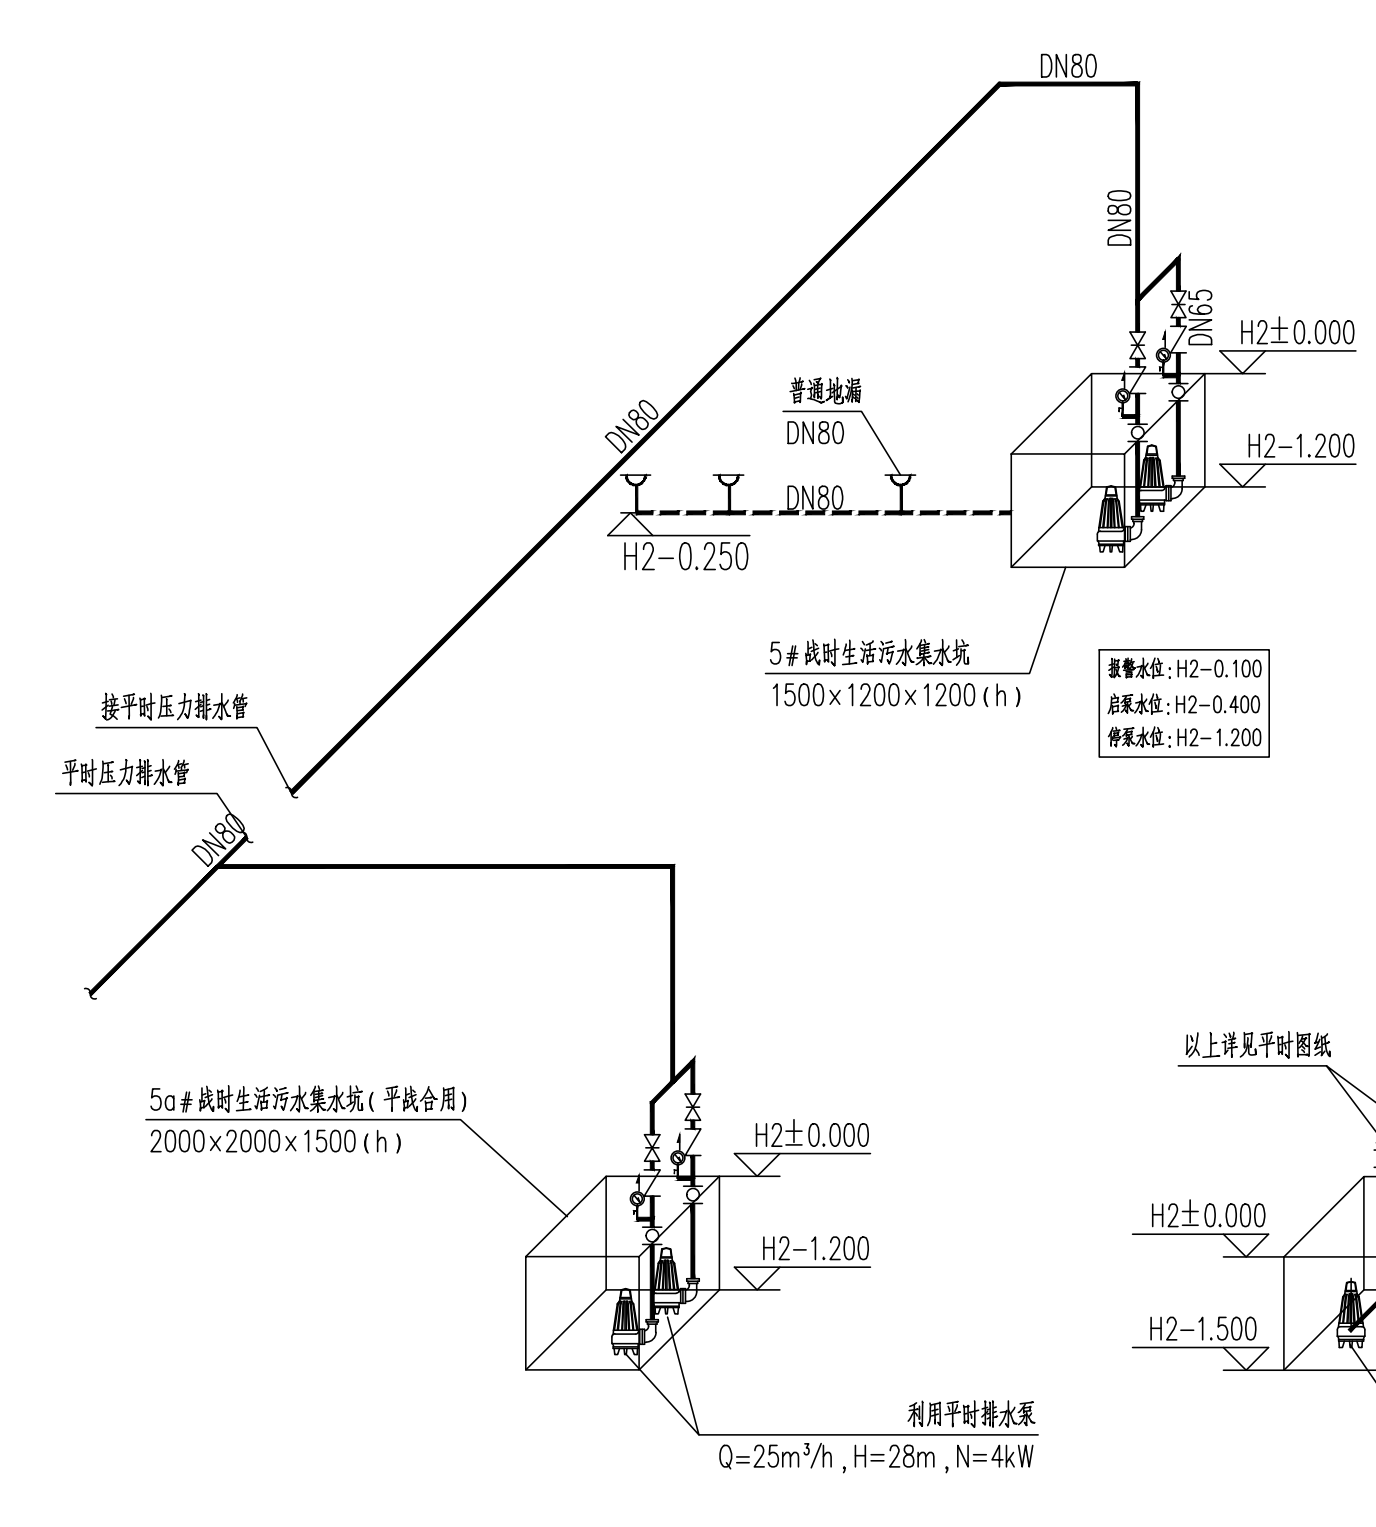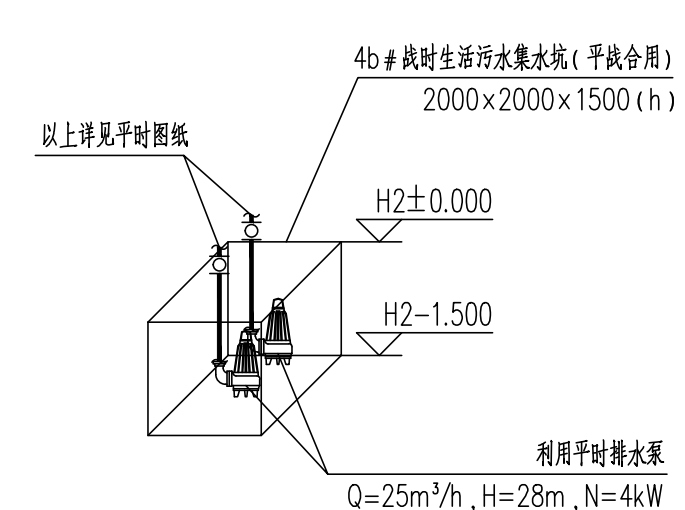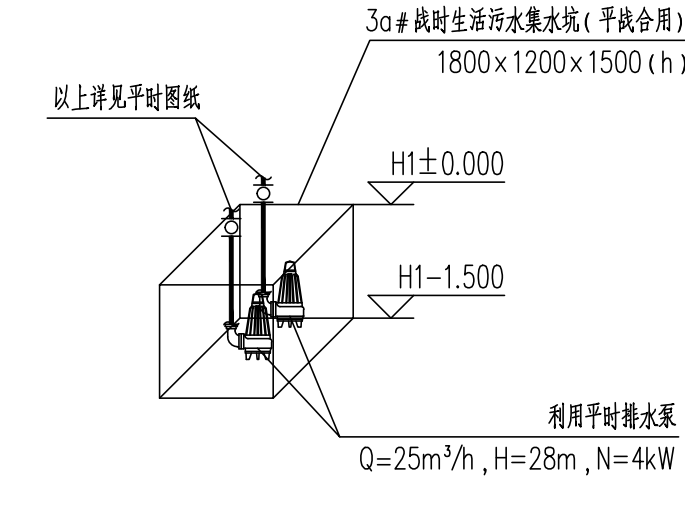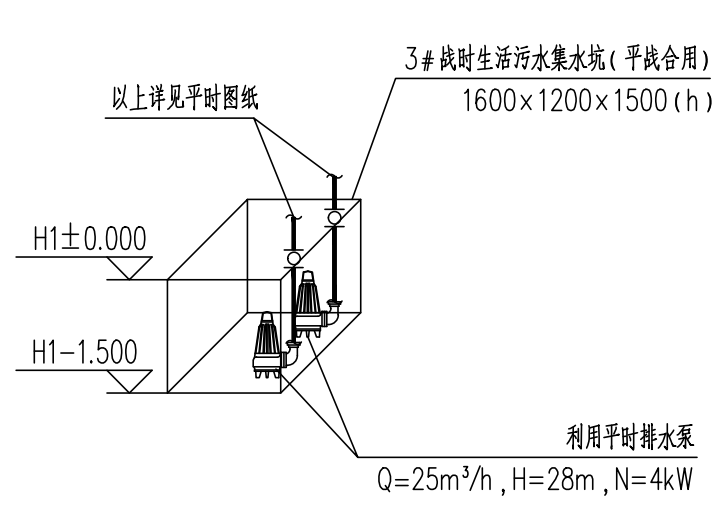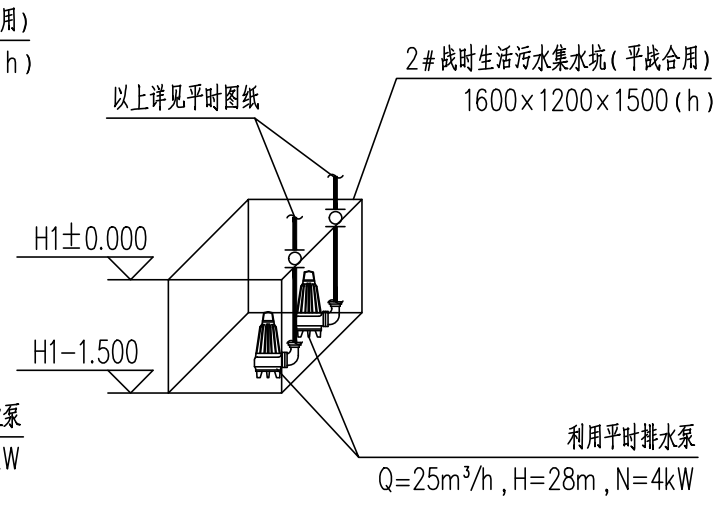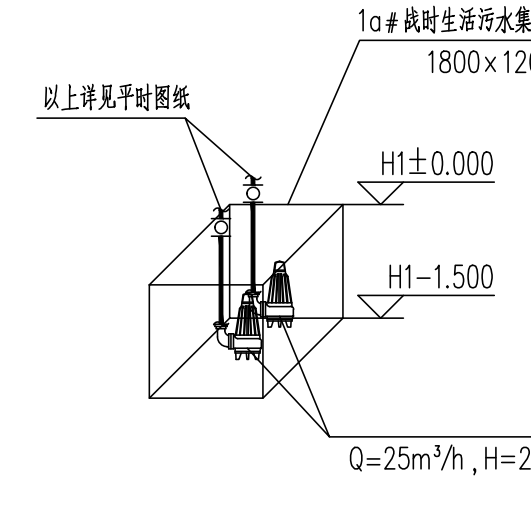

利用平时潜水泵

$Q=25\text{m}^3/\text{h}$ ,  $H=28\text{m}$ ,  $N=4\text{kW}$

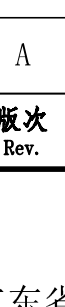

战时排水系统说明:

1. 图中H1表示地下三层室内地坪标高, 相当于建筑标高44.250; H2表示地下二层室内地面标高, 相当于建筑标高48.250m; H3表示地下二层室内地面标高, 相当于建筑标高51.050m。

25.04.27		A	施工图出图
日期 Date	版次 Rev.	版次说明 Description	
建设单位 Client			
广东省代建项目管理局			
设计单位 Design Institute			
<div><p>同济建筑设计 TJAD 同济大学建筑设计研究院 (集团)有限公司 TONGJI ARCHITECTURAL DESIGN (Group) Co., Ltd.</p></div>			
项目名称 Project Name			
广东省岭南工商第一技师学院（国际学院）一期建设工程设计（施工图） 施工总承包			
项目编号 Sub-Project No.		子项目编号 Sub-Project No.	
25-A1-007		25	
负责 Responsibility	姓名 Name	签字 Signature	日期 Date
审定 Approved by	任为民		2025-04-27
审核 Reviewed by	顾一波		2025-04-27
校对 Checked by	李月婷		2025-04-27
设计负责人 Designer in charge			
任为民			2025-04-27
周晓恒			2025-04-27
专业负责人 Specialist Responsible			
李月婷			2025-04-27
设计 Designed by			
范韵莲			2025-04-27
绘图 Drawn by			
范韵莲			2025-04-27
图签名称 Sheet Title			
战时排水系统图（一）			
专业 Discipline	给排水	阶段 Stage	施工图
编号 No.	22-003	版次 Rev.	A
注册盖章 Registration Stamp			
注册盖章 Release Stamp			
工程施工图设计出图 用章			
资质证书号: A231001250			
有效期至 2028年10月11日止			
上海市勘察设计行业协会统一监制			
竣工图出图 负责人 安娜			
本图出图加盖注册章、审核、签字 Issued Under Supervised			